Département du GARD

Commune de ST. MARTIN DE VALGALGUES

Création d'un atelier relais

MAITRE D'OUVRAGE	MAITRE D'OEUVRE

PLAN DE RECOLEMENT

VOIRIE - RESEAUX

Modifications	

REF : 2007 / R / 8

DATE : 21/06/2007	ECH : 1/200
Plan N° :	Indice :
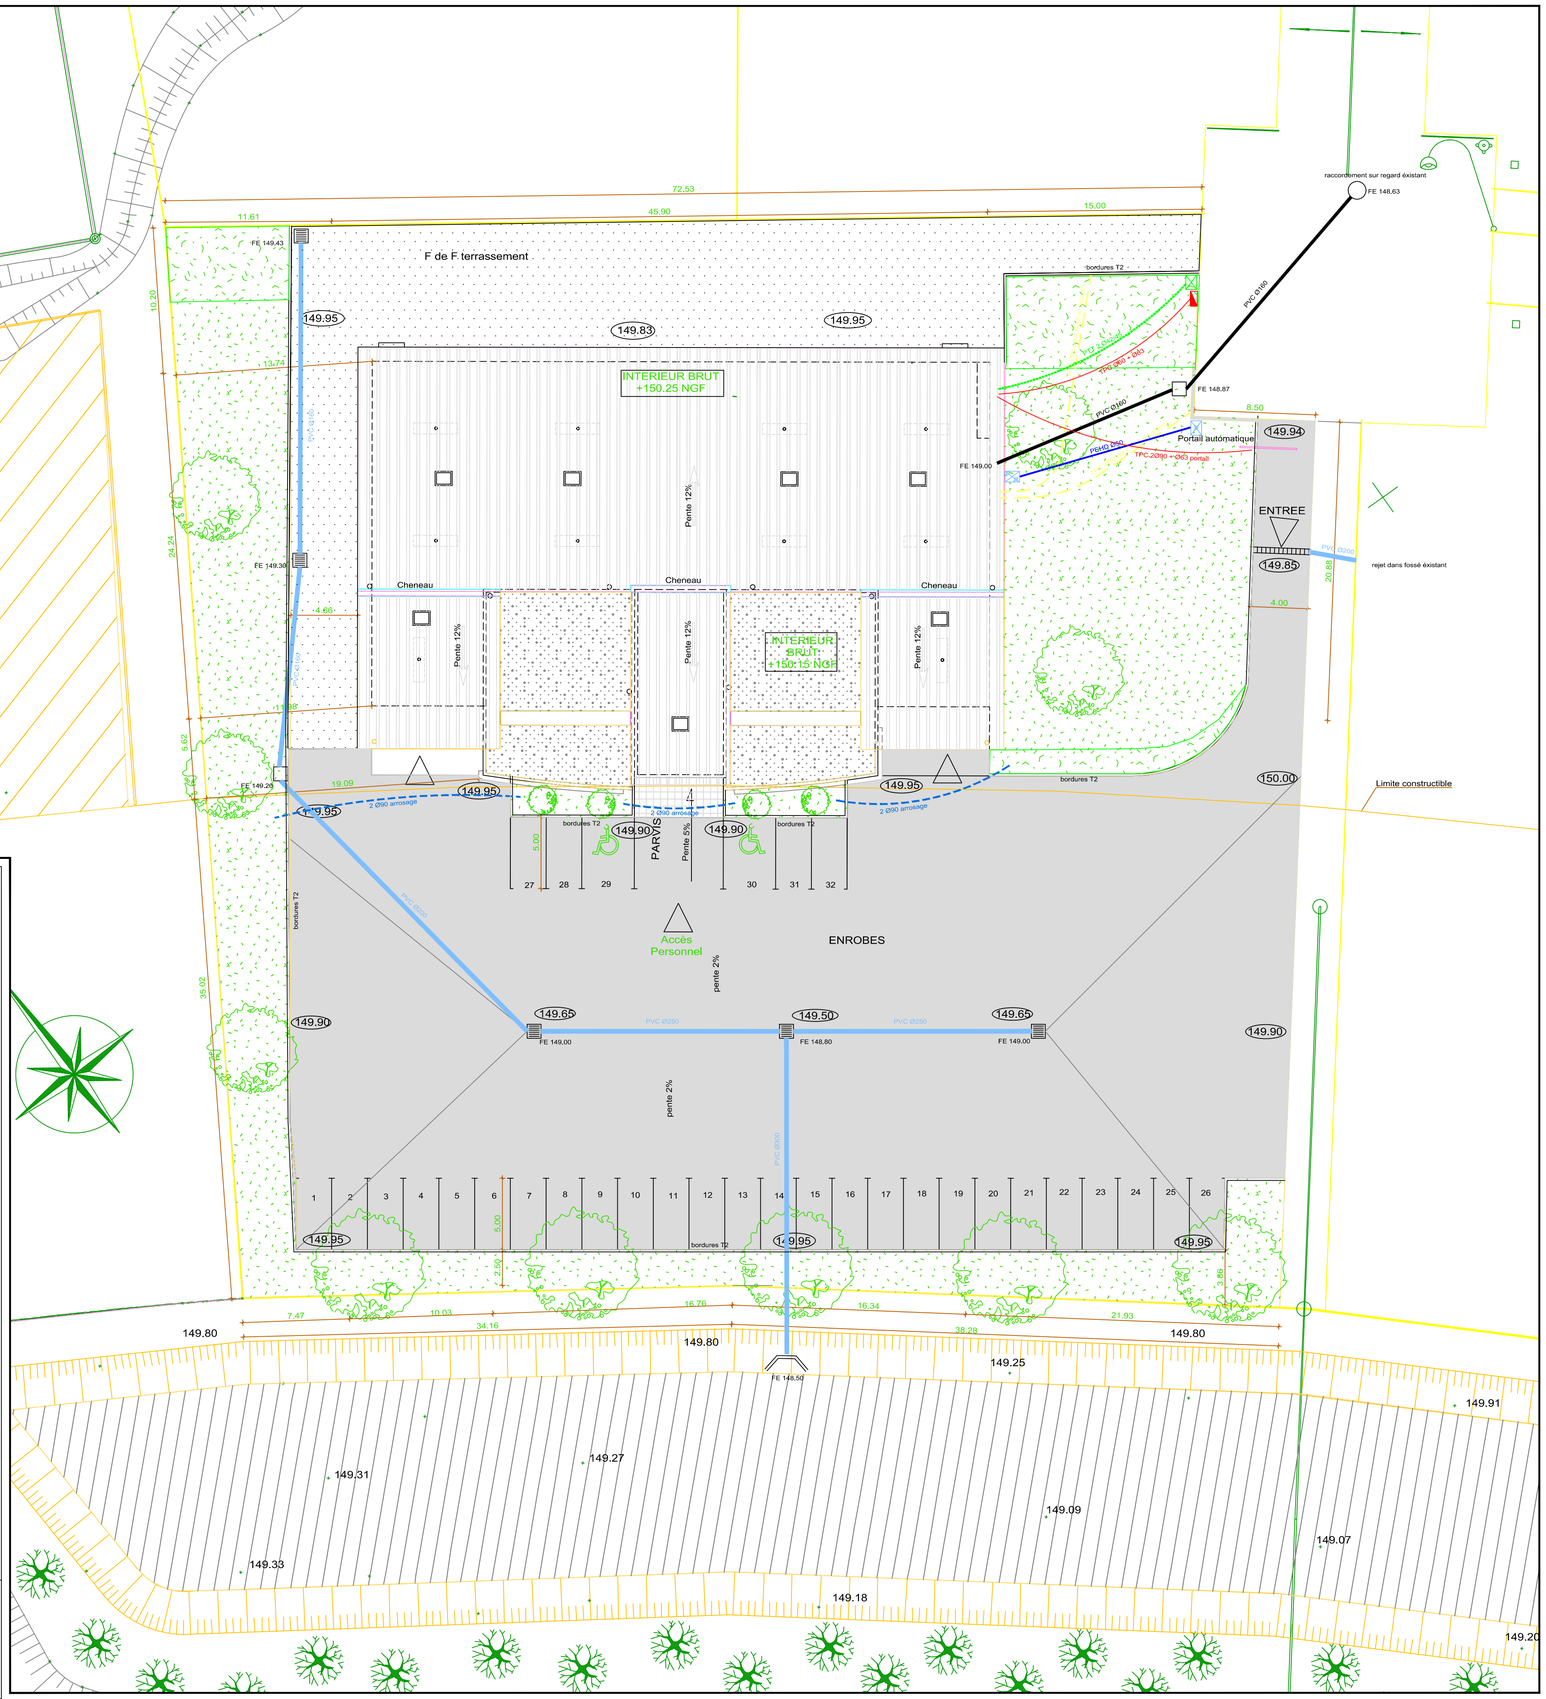
D:\Cartouche Bloc Logo\logos\Eurovia_Mediterranee.bmp